
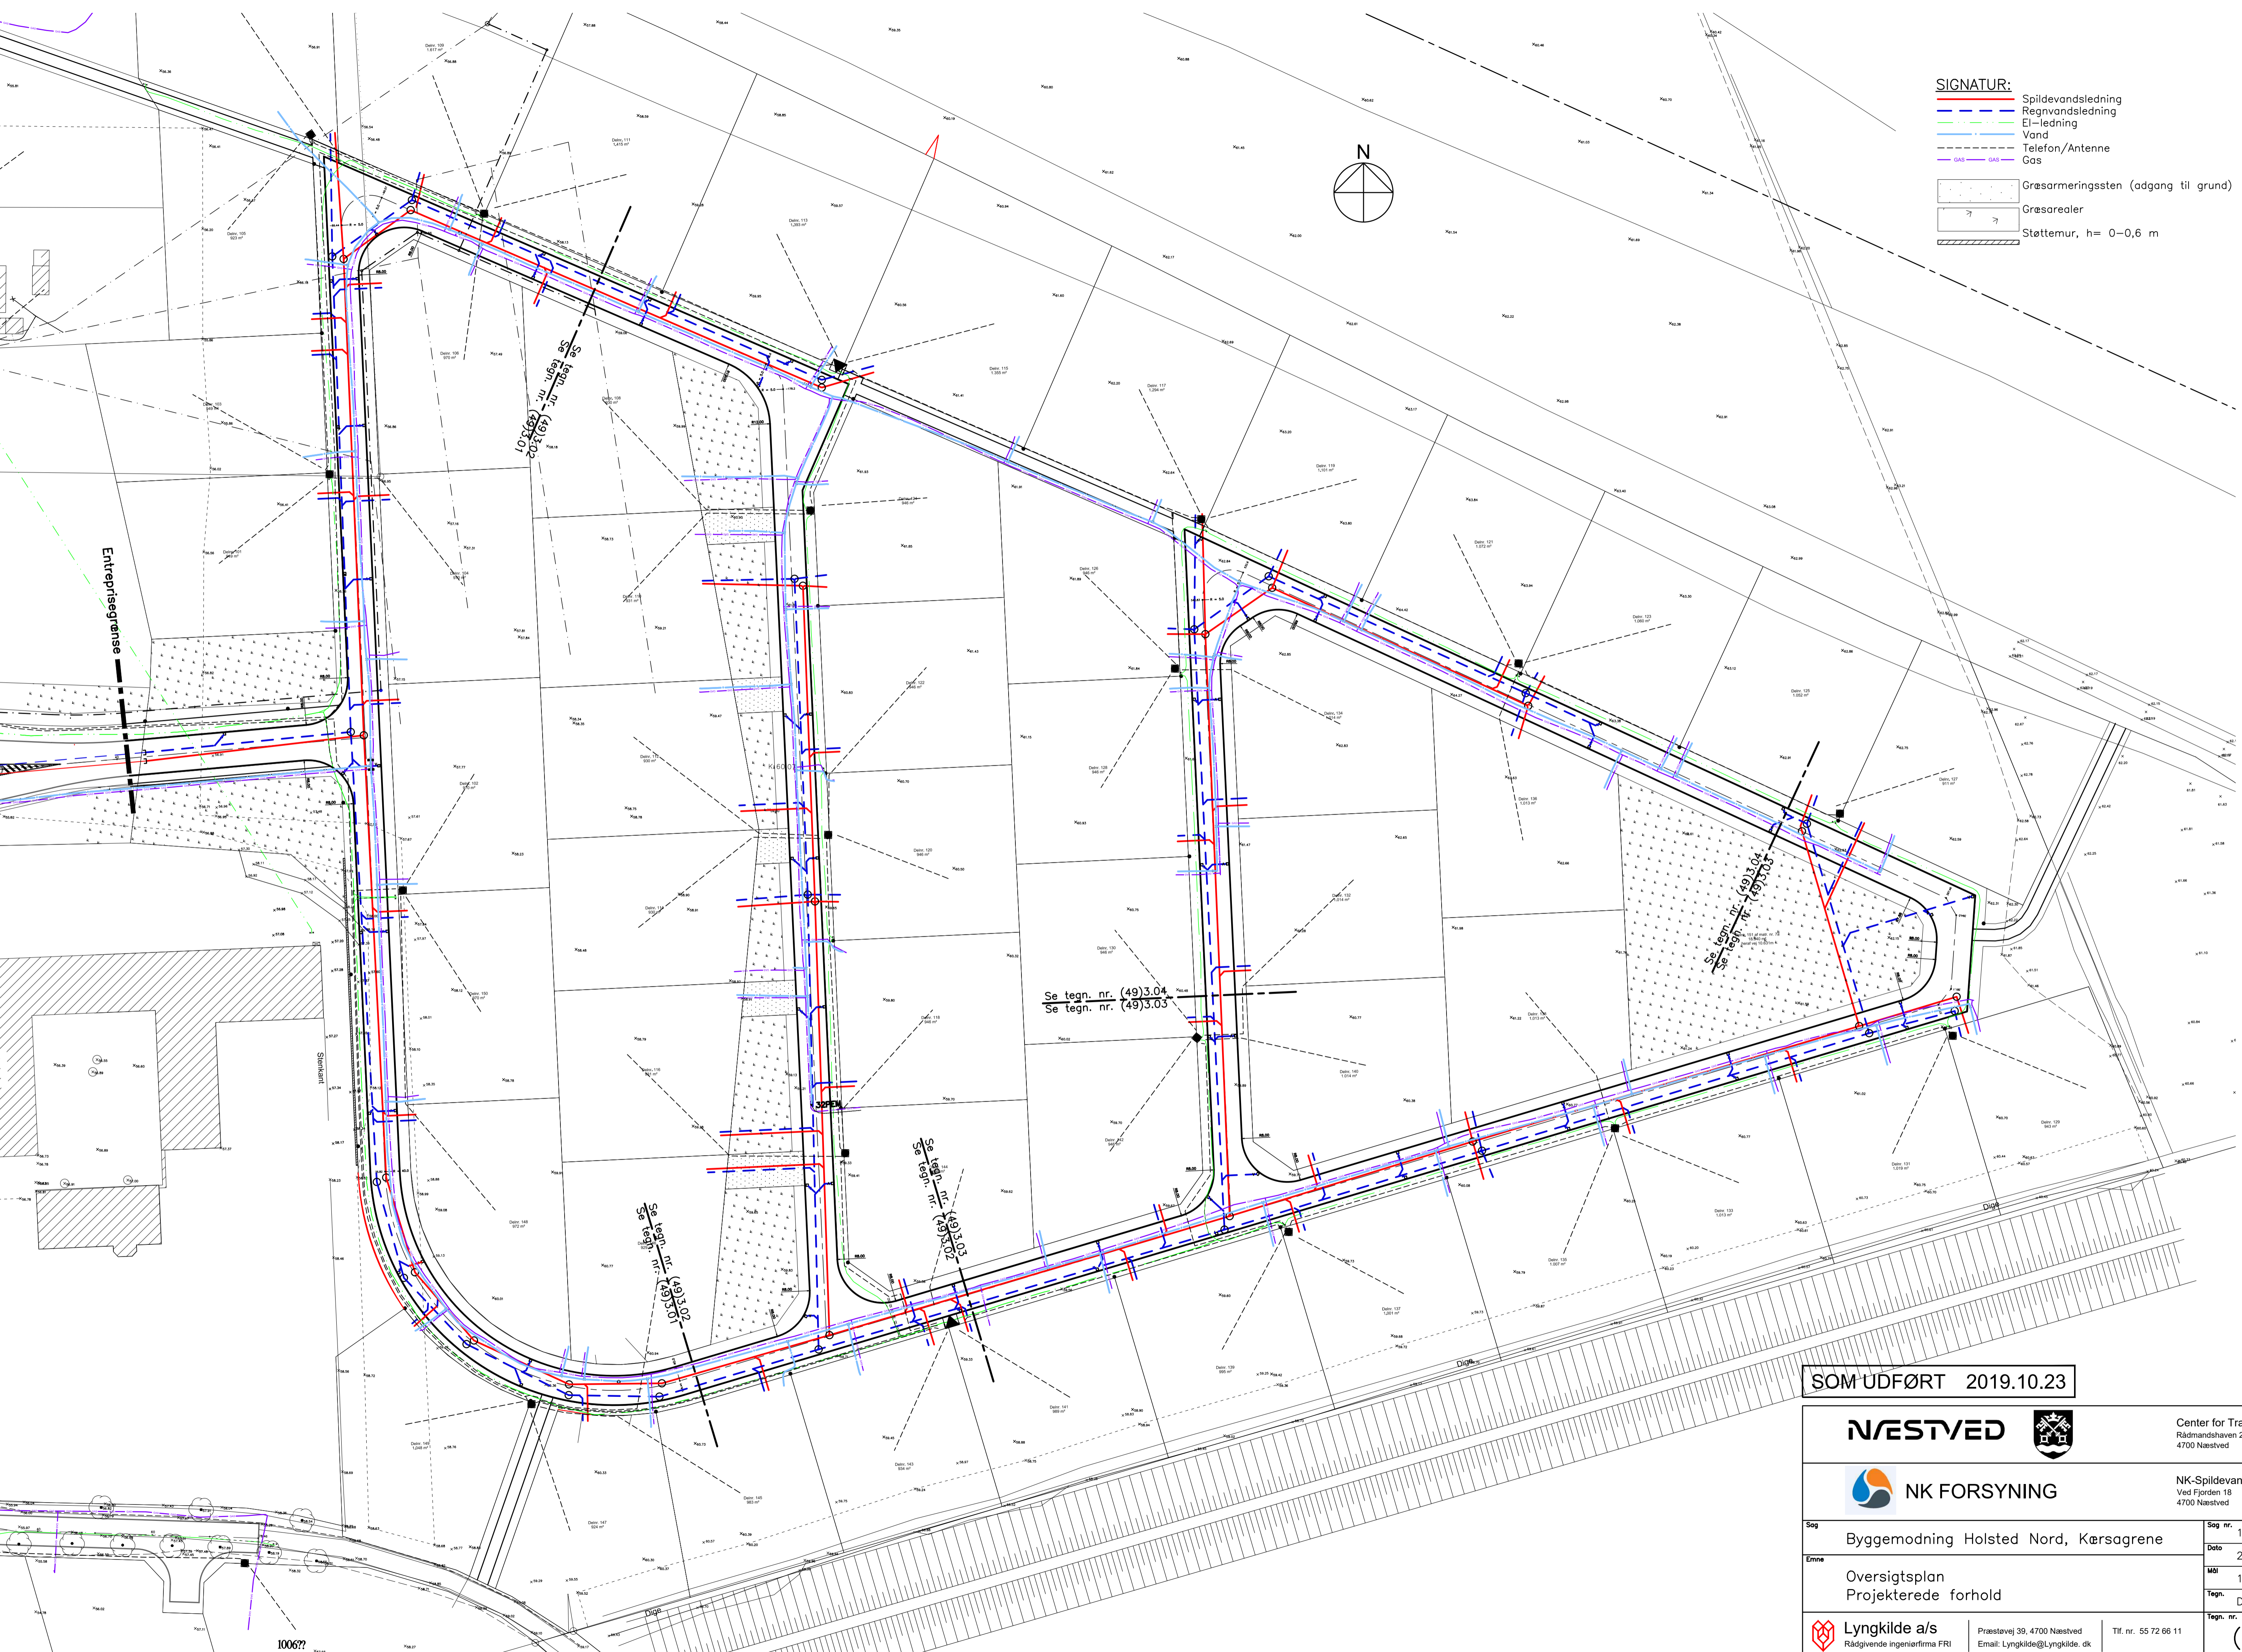


- SIGNATUR:**
- Spildevandsledning
  - Regnvandsledning
  - El-ledning
  - Vand
  - Telefon/Antenne
  - GAS
  - Gas
  - Græsarmingssten (adgang til grund)
  - Græsarealer
  - Støttemur, h= 0-0,6 m

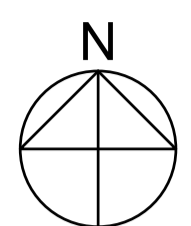

(49)1.02

SOM UDFØRT 2019.10.23

<b>NÆSTVED</b>		Center for Trafik og Ejendomme Rådmandshaven 20 4700 Næstved Tlf. 55 88 62 30	
<b>NK FORSYNING</b>		NK-Spildevand A/S Ved Fjorden 18 4700 Næstved Tlf. 55 78 51 00	
Sog	Byggemodning Holsted Nord, Kærsgarene	Sog nr.	18007/18068
Dato		Dato	2018.07.03
Mål		Mål	1:500
Tegn.	DF	Godk.	BG
Tegn. nr.		Tegn. nr.	(49)1.02
Lyngkilde a/s Rådgivende ingeniørfirma FRI		Præstøvej 39, 4700 Næstved Email: Lyngkilde@Lyngkilde.dk Tlf. nr. 55 72 66 11	

1006??