


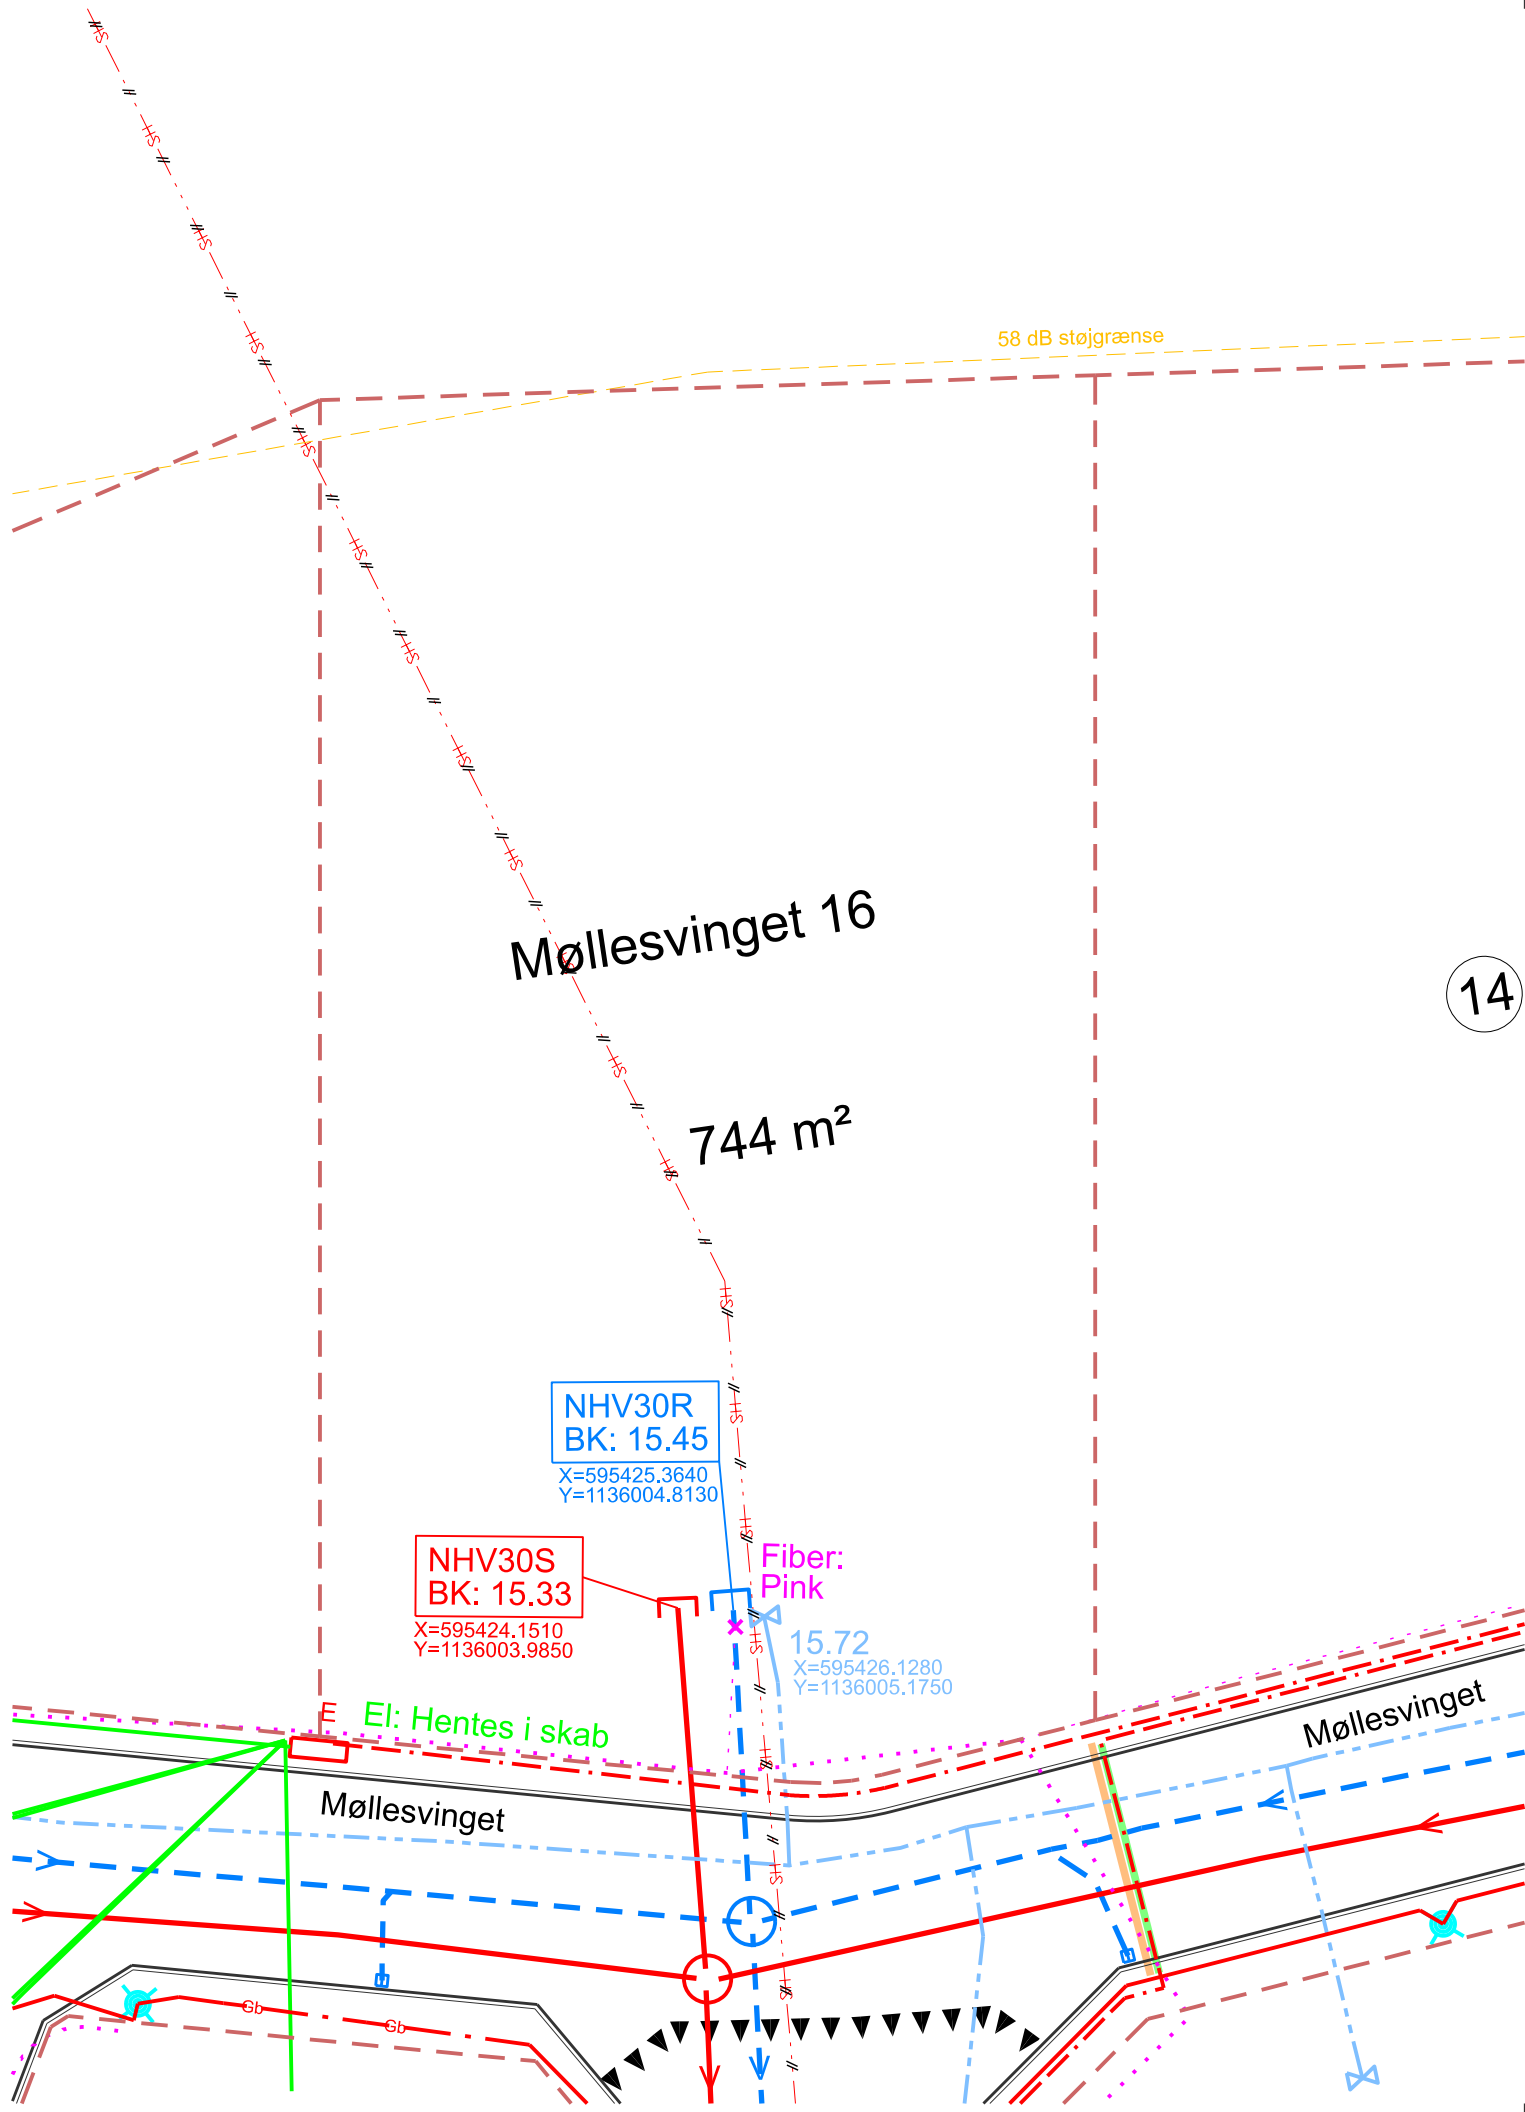




NOTE:

Koter er i m angivet i kotesystem DVR90.
Ubenævnte mål er i m.
Koordinatsystem er DKTm3.

Regnvand: fremført, El: Hentes i skab
Spildevand: fremført, Fiber: fremført
Vand: fremført

SIGNATURER:

- Skel
- Kantsten
- Nedlagt højspændingskabel
- Spildevandsledning m. endeprop
- Regnvandsledning m. endeprop
- Vandledning m. ventil
- Fiber
- Elskab
- Fiberskab
- Trækrør for elkabel
- El-kabel
- Gadebelysningskabel
- Gadebelysningsmast
- Vejrist
- Regnvandsbrønd
- Spildevandsbrønd
- Trækrør

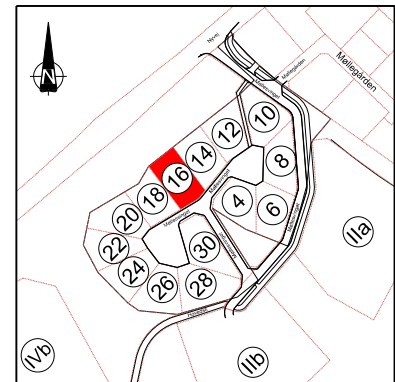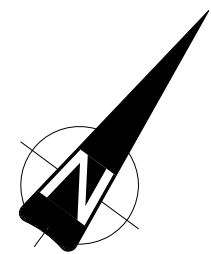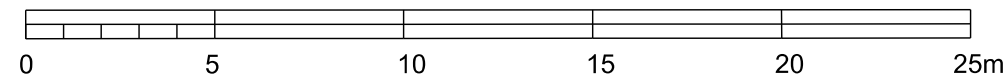

02	Fiber farve tilføjet, Koordinater for el angivet	09.09.2025	DGJO	AML	AML
Udgave	Betegnelse/Revision	Dato	Udført	Kontrol	Godkendt
Sag:	Spånpladegrunden - Glumsø Næstved Kommune	Projekt nr.:	10417165		
		Fase:	Som udført		
Emne:	Ledningsplan	Tegn. nr.:			Rev.:
Møllesvinget 16		Møllesvinget 16 02			
Dato:	01.04.2025	Udf.:	DGJO	Kont.:	AML
		Godk.:	AML	Skala:	1:200
		297mm x 420mm			



Kählerbakken 5, 4700 Næstved
niras@niras.dk | 4810 4200

R:\PROJ\10417165\CO7_Geometry\CO7_01_Drawing\PARCELPLAN\Møllesvinget 16.Dgn
2025-09-09 11:00