


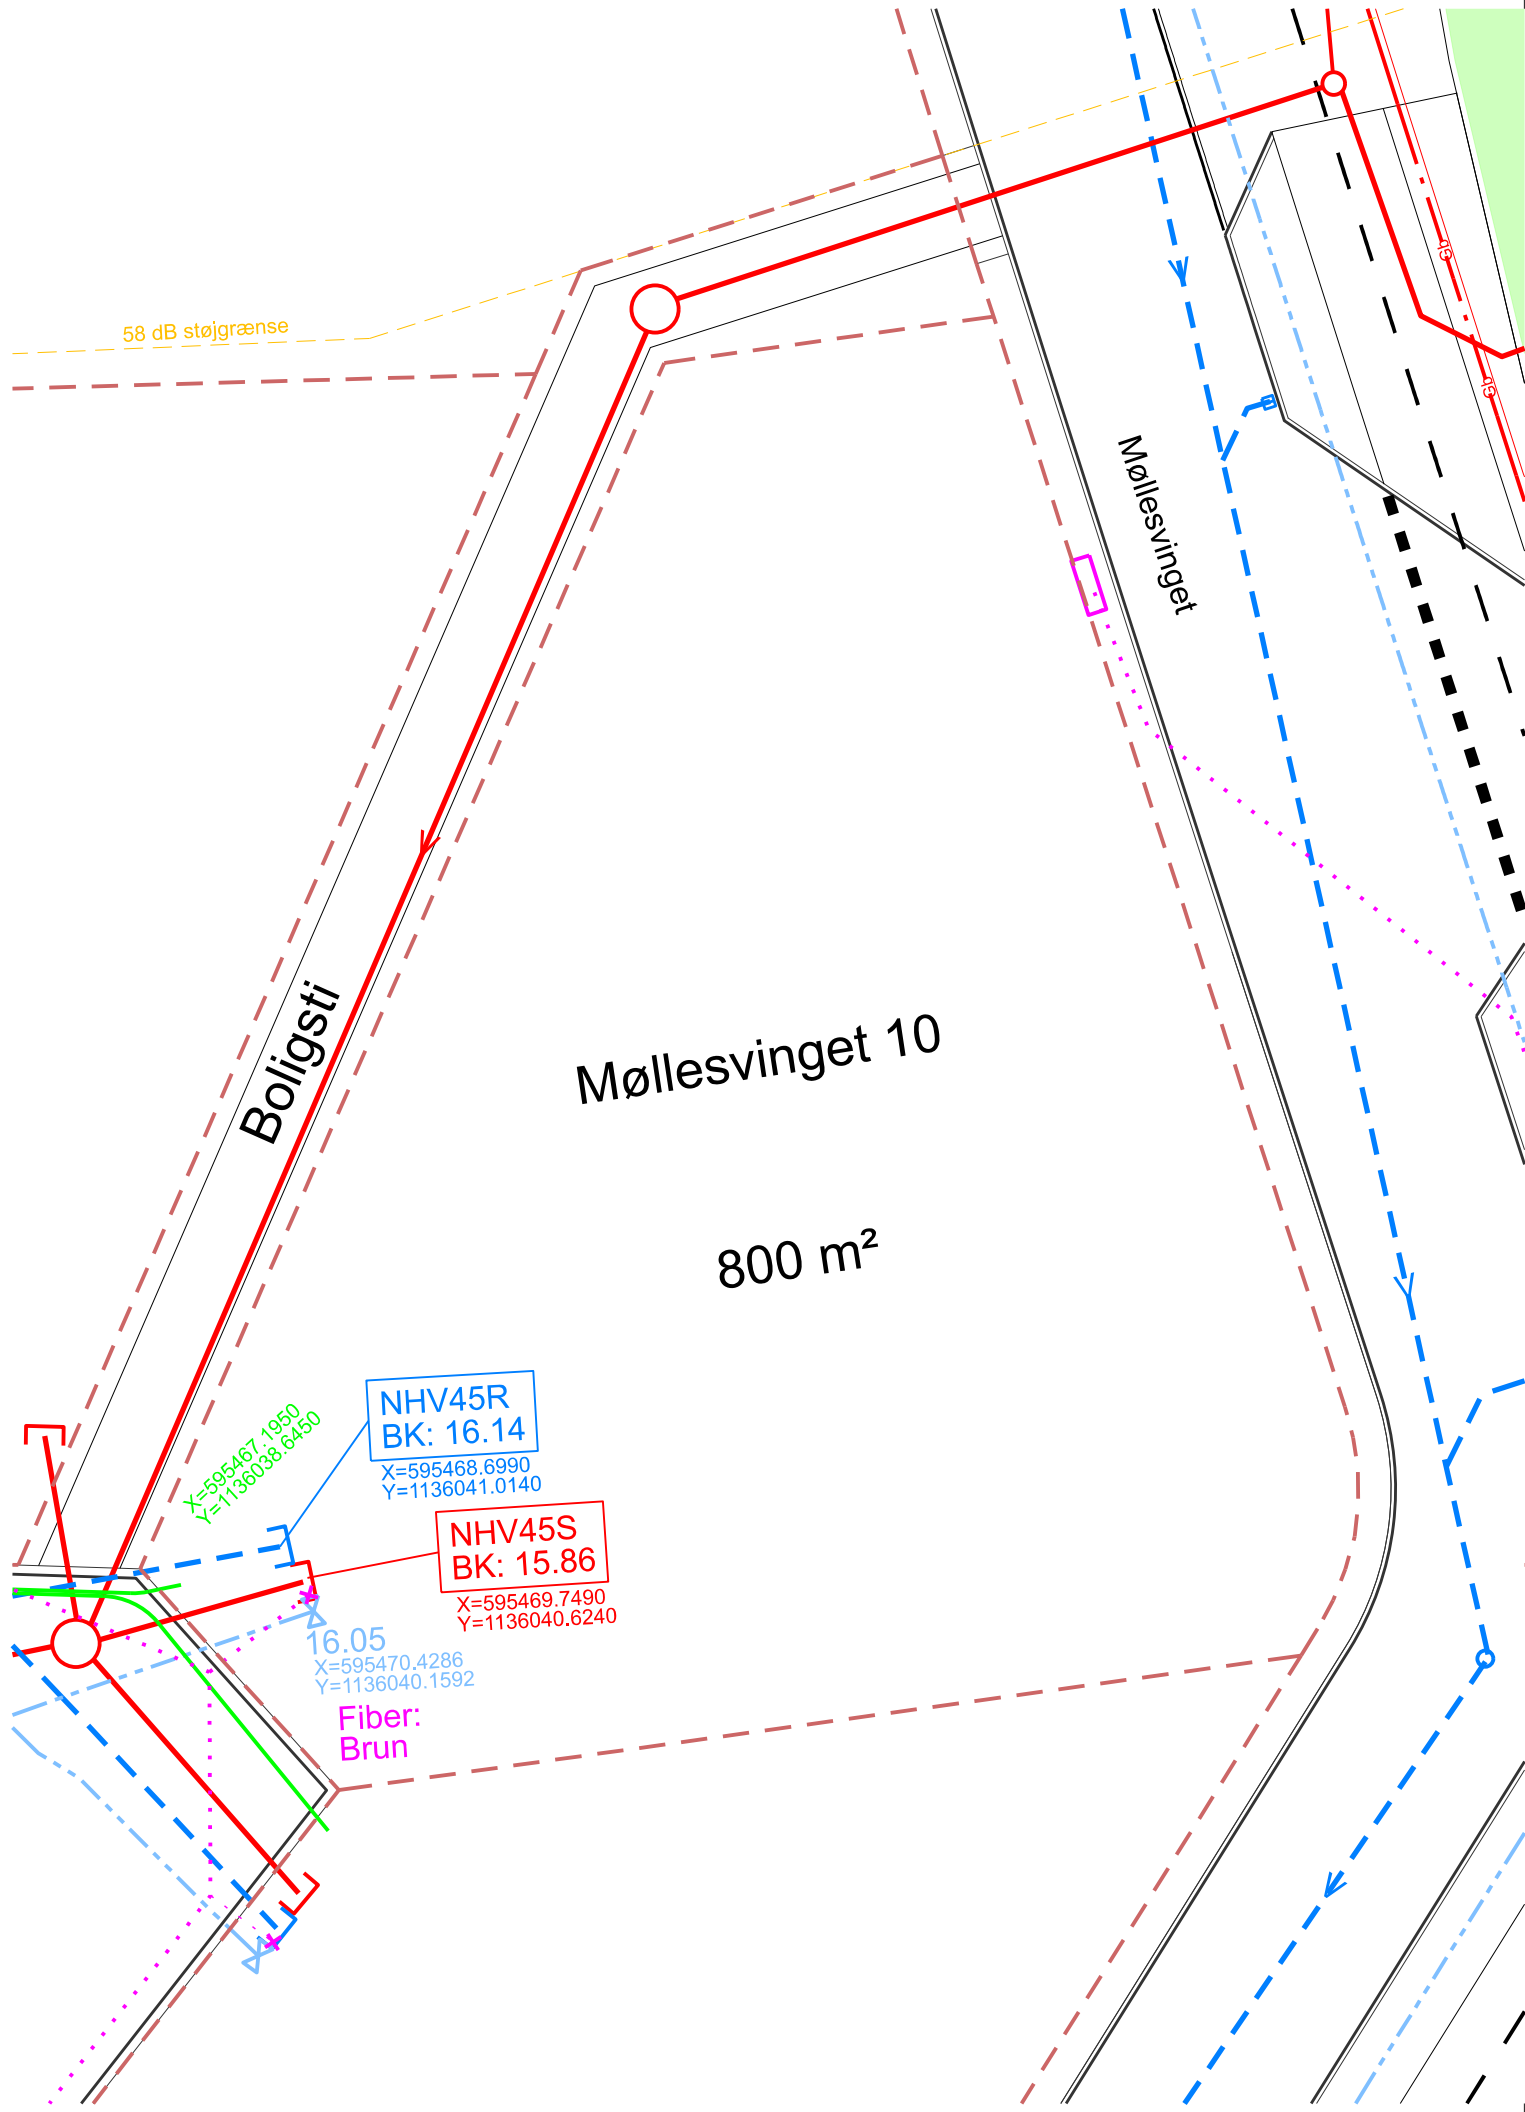

NOTE:


Koter er i m angivet i kotesystem DVR90.  
Ubenævnte mål er i m.  
Koordinatsystem er DKT3.

Regnvand: Fremført,  
Spildevand: Fremført,  
Vand: Fremført



El: Fremført  
Fiber: Fremført

SIGNATURER:

- Skel
- Kantsten
- Spildevandsledning m. endeprop
- Regnvandsledning m. endeprop
- Vandledning m. ventil
- Fiber
- Fiberskab
- Trækrør for elkabel
- Vejrist
- Regnvandsbrønd
- Spildevandsbrønd

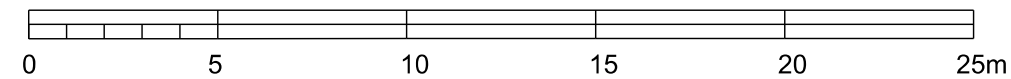

Møllesvinget 10 02

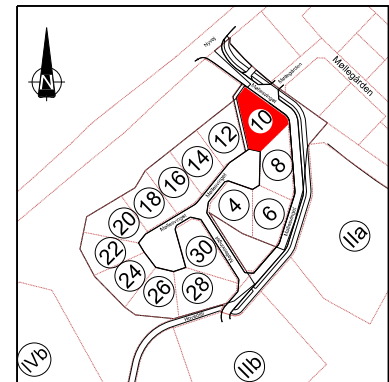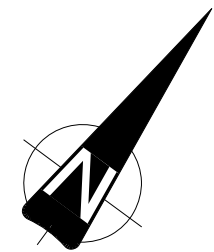

|        |                                              |              |            |         |          |
|--------|----------------------------------------------|--------------|------------|---------|----------|
| 02     | Fiber farve tilføjet                         | 04.07.2025   | DGJO       | AML     | AML      |
| Udgave | Betegnelse/Revision                          | Dato         | Udført     | Kontrol | Godkendt |
| Sag:   | Spånpladegrunden - Glumsø<br>Næstved Kommune | Projekt nr.: | 10417165   |         |          |
|        |                                              | Fase:        | Som udført |         |          |
| Emne:  | Ledningsplan                                 | Tegn. nr.:   |            |         | Rev.:    |

|                 |            |        |      |                    |               |
|-----------------|------------|--------|------|--------------------|---------------|
| Møllesvinget 10 |            |        |      | Møllesvinget 10 02 |               |
| Dato:           | 01.04.2025 | Udf.:  | DGJO | Kont.:             | AML           |
|                 |            | Godk.: | AML  | Skala:             | 1:200         |
|                 |            |        |      |                    | 297mm x 420mm |



Kählerbakken 5, 4700 Næstved  
niras@niras.dk | 4810 4200

R:\PROJ\10417165\C07\_Geometry\C07\_01\_Drawing\PARCELPLAN\Møllesvinget 10.Dgn  
2025-09-09 11:00