


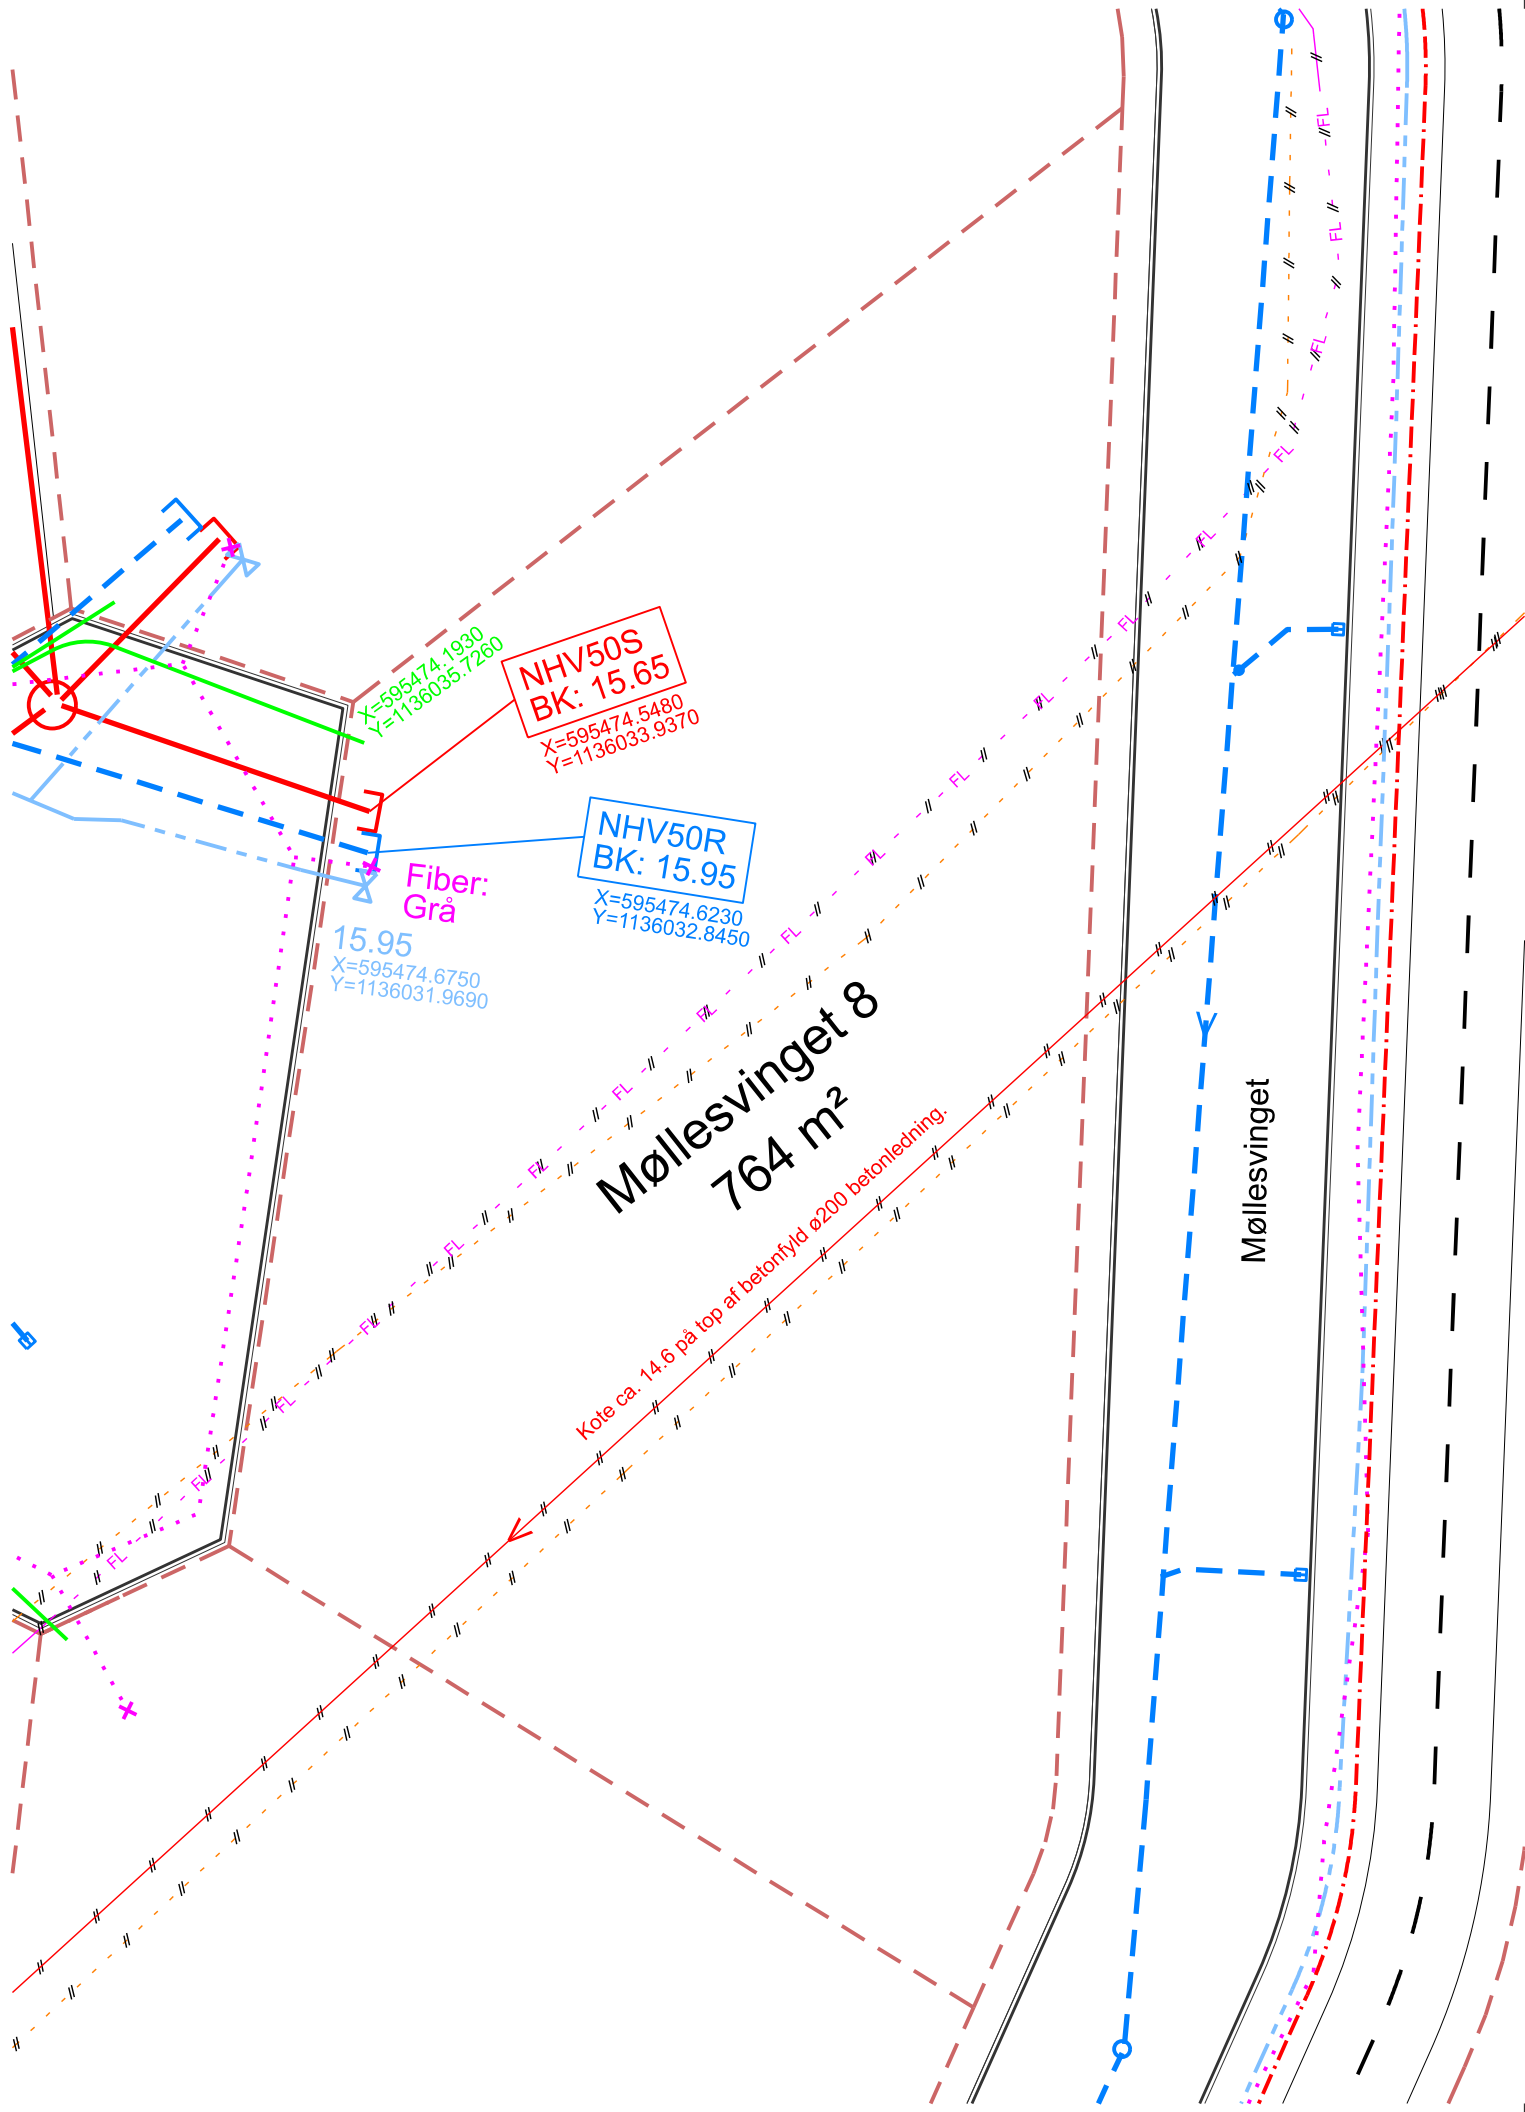


NOTE:

Koter er i m angivet i kotesystem DVR90.
Ubenævnte mål er i m.
Koordinatsystem er DKT3.



Regnvand: Fremført, El: Fremført
Spildevand: Fremført, Fiber: Fremført
Vand: Fremført

SIGNATURER:

- Skel
- Kantsten
- Nedlagt teleledning
- Betonfyldt spildevandsledning
- Nedlagt fiber
- Spildevandsledning m. endeprop
- Regnvandsledning m. endeprop
- Vandledning m. ventil
- Gadebelysningskabel, m. gadelampe
- Elkabel
- Fiber
- Trækrør for elkabel
- Vejrist
- Regnvandsbrønd
- Spildevandsbrønd

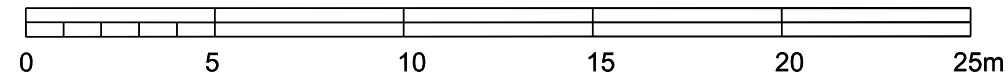

Møllesvinget 8 02

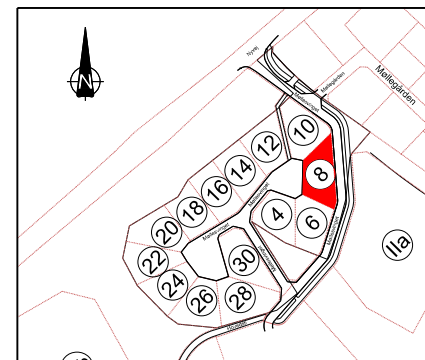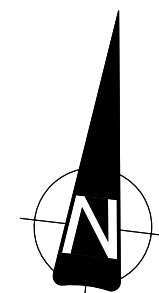

02	Fiber farve tilføjet	04.07.2025	DGJO	AML	AML
Udgave	Betegnelse/Revision	Dato	Udført	Kontrol	Godkendt
Sag:	Spånpladegrunden - Glumsø Næstved Kommune	Projekt nr.:	10417165		
		Fase:	Som udført		
Emne:	Ledningsplan	Tegn. nr.:			Rev.:

Møllesvinget 8								Møllesvinget 8 02		
Dato:	01.04.2025	Udf.:	DGJO	Kont.:	AML	Godk.:	AML	Skala:	1:200	297mm x 420mm



Kählerbakken 5, 4700 Næstved
niras@niras.dk | 4810 4200

R:\PROJ\10417165\C07_Geometry\C07_01_Drawing\PARCELPLANER\Møllesvinget 8.Dgn
2025-09-09 11:00