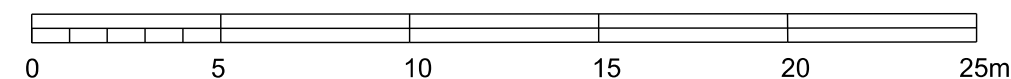
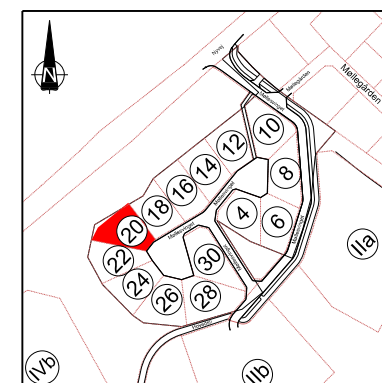


Koter er i m angivet i kotesystem DVR90.
Ubenævnte mål er i m.
Koordinatsystem er DKTm3.

Regnvand: Fremført,
Spildevand: Fremført,
Vand: Fremført

El: Hentes i skab
Fiber: Fremført

	Skel
	Kantsten
	Nedlagt elkabel
	Spildevandsledning m. endeprop
	Regnvandsledning m. endeprop
	Vandledning m. ventil
	Fiber
	Trækrør for elkabel
	Gadebelysningskabel
	Vejrist
	Regnvandsbrønd
	Spildevandsbrønd
	Gadebelysningsmast

**N/EST/ED**

02	Fiber farve tilføjlet, Koordnater for el angivet	09.09.2025	DGJO	AML	AML
Udgave	Betegnelse/Revision	Dato	Udført	Kontrol	Godkendt
Sag:	Spånpladegrunden - Glumsø Næstved Kommune	Projekt nr.:	10417165		
		Fase:	Som udført		
Emne:	Ledningsplan	Tegn. nr.:			Rev.:

Møllesvinget 20										Møllesvinget 20 02	
Dato:	01.04.2025	Udf:	DGJO	Kont.:	AML	Godk.:	AML	Skala:	1:200	297mm x 420mm	



Kählerbakken 5, 4700 Næstved
niras@niras.dk | 4810 4200

R:\PROJ10\417165\C07_Geometry\C07.01_Drawing\PARCELPLANER\Møllesvinget 20.Dgn
2025-09-09 11:00

