


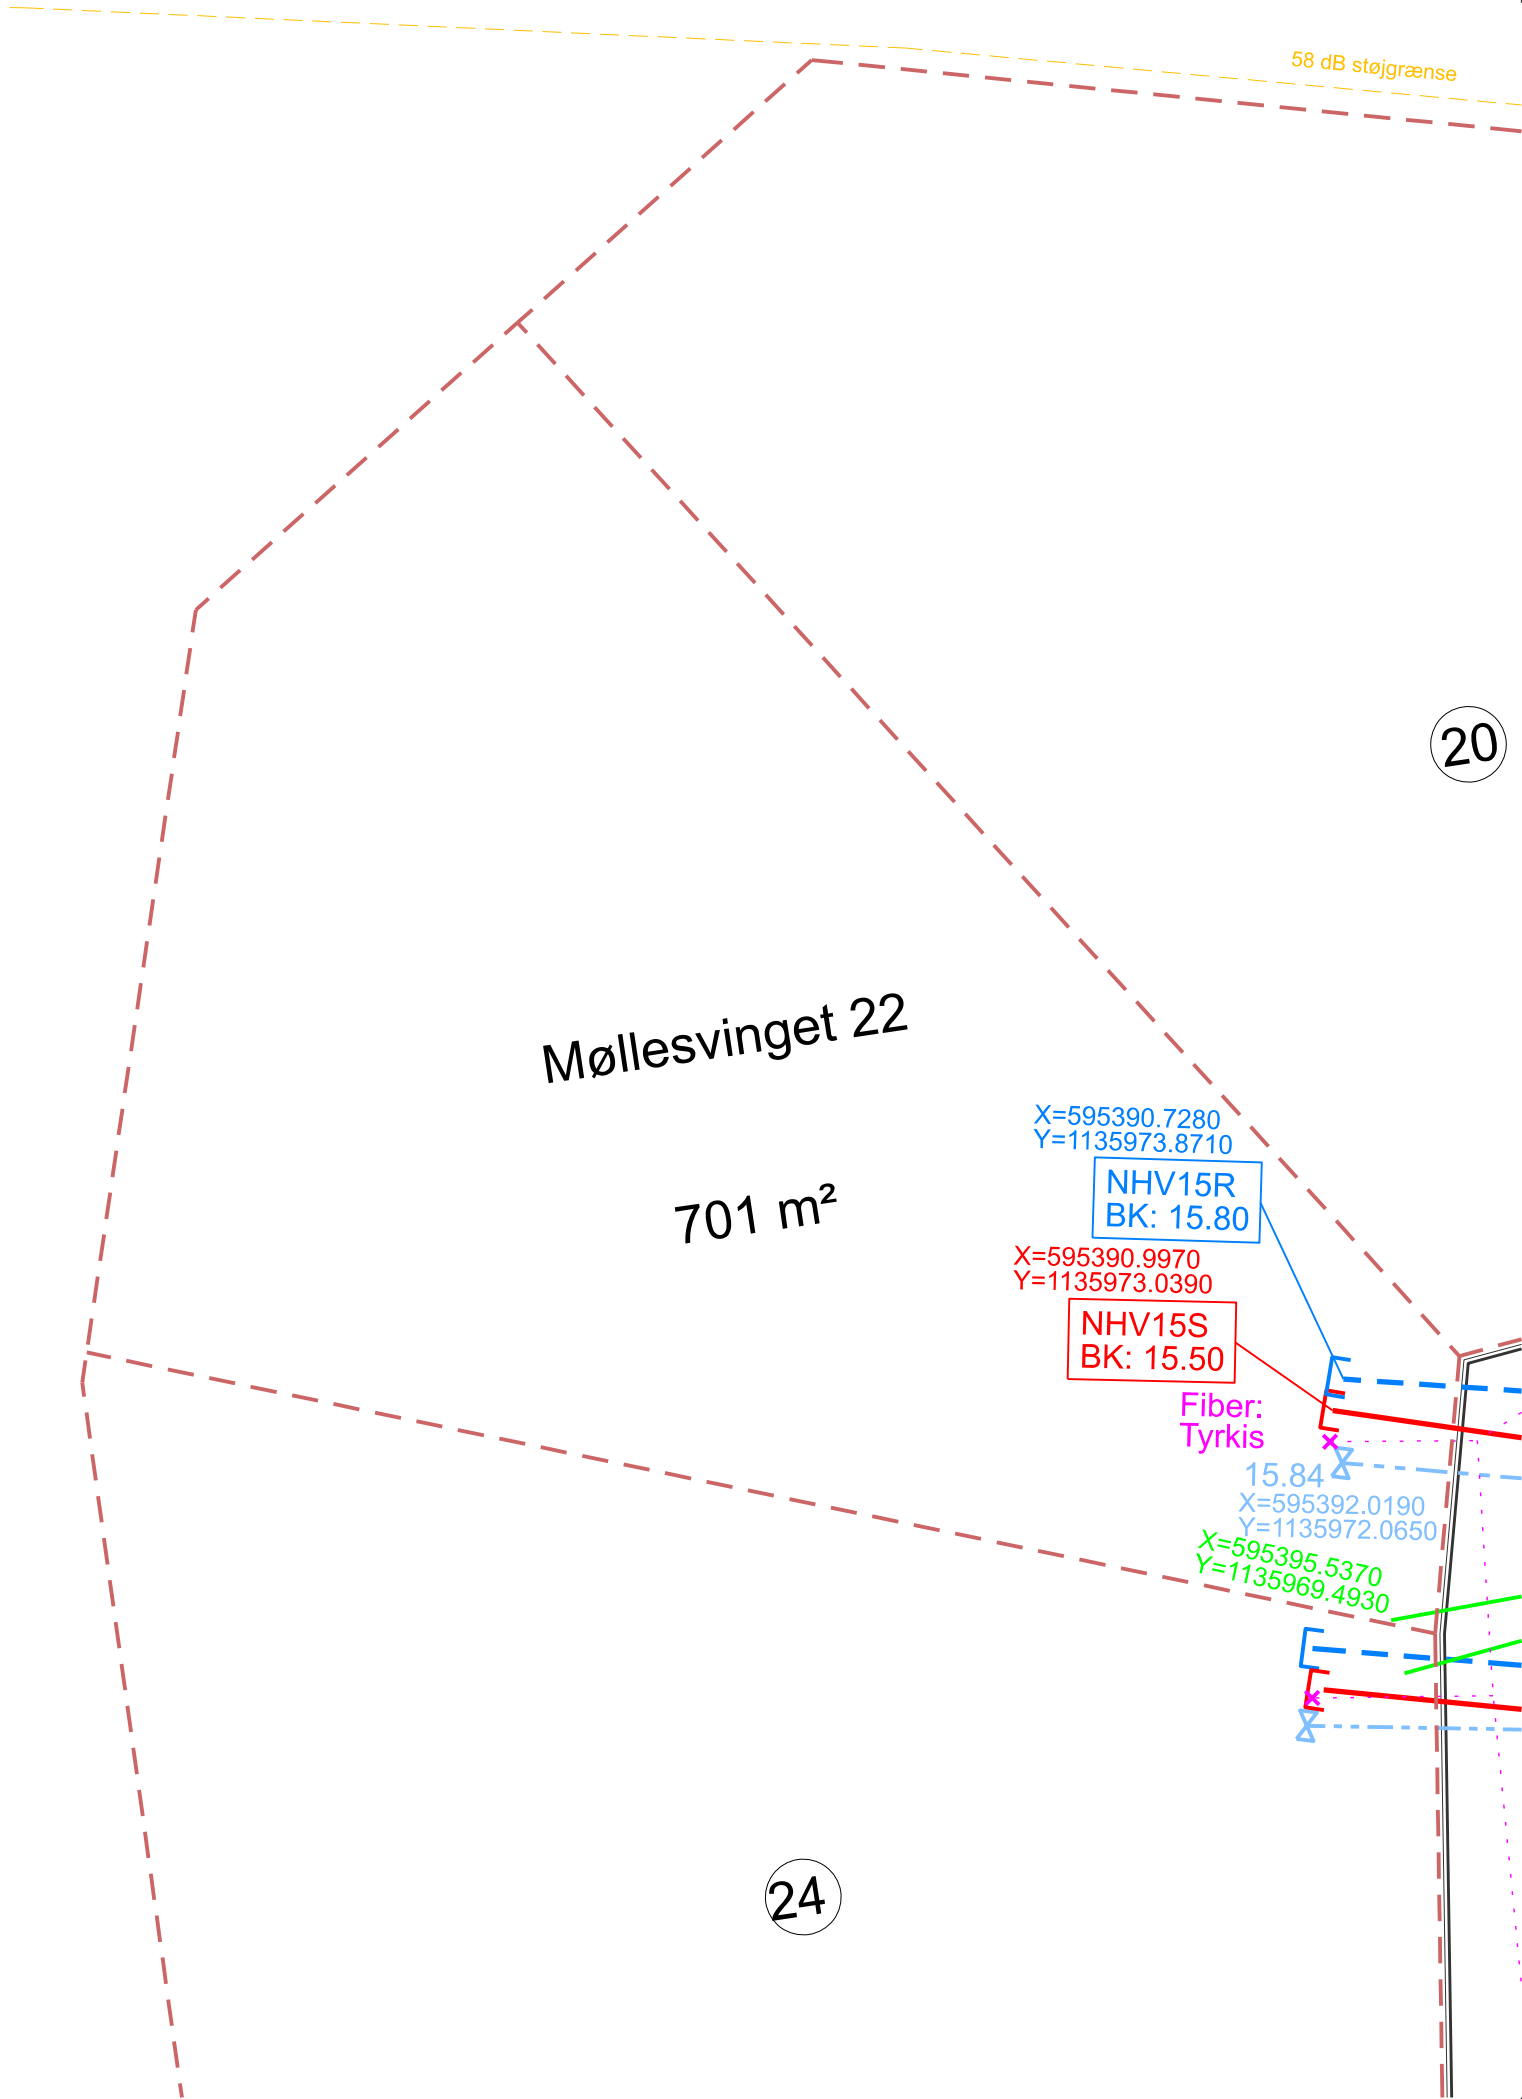

NOTE:




Koter er i m angivet i kotesystem DVR90.
Ubenævnte mål er i m.
Koordinatsystem er DKTM3.

Regnvand: Fremført, El: Fremført
Spildevand: Fremført, Fiber: Fremført
Vand: Fremført

SIGNATURER:

- Skel
- Kantsten
- Spildevandsledning m. endeprop
- Regnvandsledning m. endeprop
- Vandledning m. ventil
- Fiber
- Trækrør for el-kabel
- Vejrist

Møllesvinget 22 02

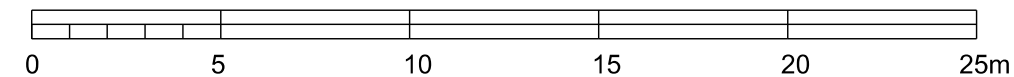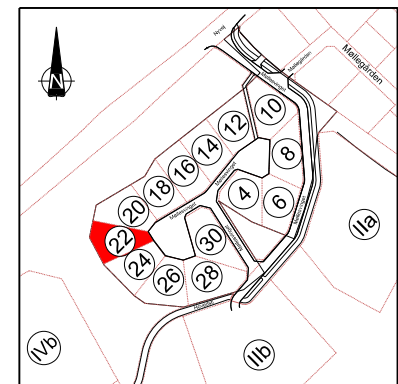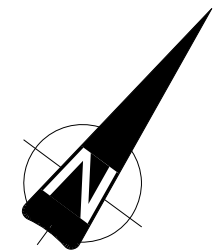

02	Fiber farve tilføjet, Koordinater for el angivet	09.09.2025	DGJO	AML	AML
Udgave	Betegnelse/Revision	Dato	Udført	Kontrol	Godkendt
Sag:	Spånpladegrunden - Glumsø Næstved Kommune	Projekt nr.:	10417165		
		Fase:	Som udført		
Emne:	Ledningsplan	Tegn. nr.:			Rev.:

Møllesvinget 22								Møllesvinget 22 02		
Dato:	01.04.2025	Udf.:	DGJO	Kont.:	AML	Godk.:	AML	Skala:	1:200	297mm x 420mm



Kählerbakken 5, 4700 Næstved
niras@niras.dk | 4810 4200

R:\PROJ\10417165\10417165\C07_Geometry\C07_01_Drawing\PARCELPLAN\Møllesvinget 22.Dgn
2025-09-09 11:00