


Koter er i m angivet i kotesystem DVR90.
 Ubenævnte mål er i m.
 Koordinatsystem er DKTm3.

El: Hentes i skab
Fiber: fremført

	Skel
	Kantsten
	Nedlagt teleledning
	Nedlagt højspændingskabel
	Spildevandsledning m. endeprop
	Regnvandsledning m. endeprop
	Vandledning m. ventil
	Fiber
	Elskab
	Fiberskab
	Trækrør for elkabel
	El-kabel
	Gadebelysningskabel
	Gadebelysningsmast
	Vejrist
	Regnvandsbrønd
	Spildevandsbrønd

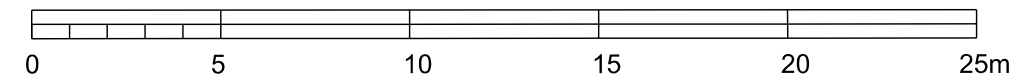

02	Fiber farve tilføjet, Koordinater for el angivet	09.09.2025	DGJO	AML	AML
Udgave	Betegnelse/Revision	Dato	Udført	Kontrol	Godkendt
Sag:	Spånpladegrunden - Glumsø Næstved Kommune	Projekt nr.:	10417165		
		Fase:	Som udført		
Emne:	Ledningsplan	Tegn. nr.:			Rev.:

Møllesvinget 18

Møllesvinget 18 02

Dato;	01.04.2025	Udf.;	DGJO	Kont.;	AML	Godk.;	AML	Skala;	1:200	297mm x 420mm
-------	------------	-------	------	--------	-----	--------	-----	--------	-------	---------------



Kählerbakken 5, 4700 Næstved
niras@niras.dk | 4810 4200

R:\PROJ1041\165\CU7_Geometry\CU7_01_Drawing\PARCELPLANER\Mølesvinger 18.Dgn