



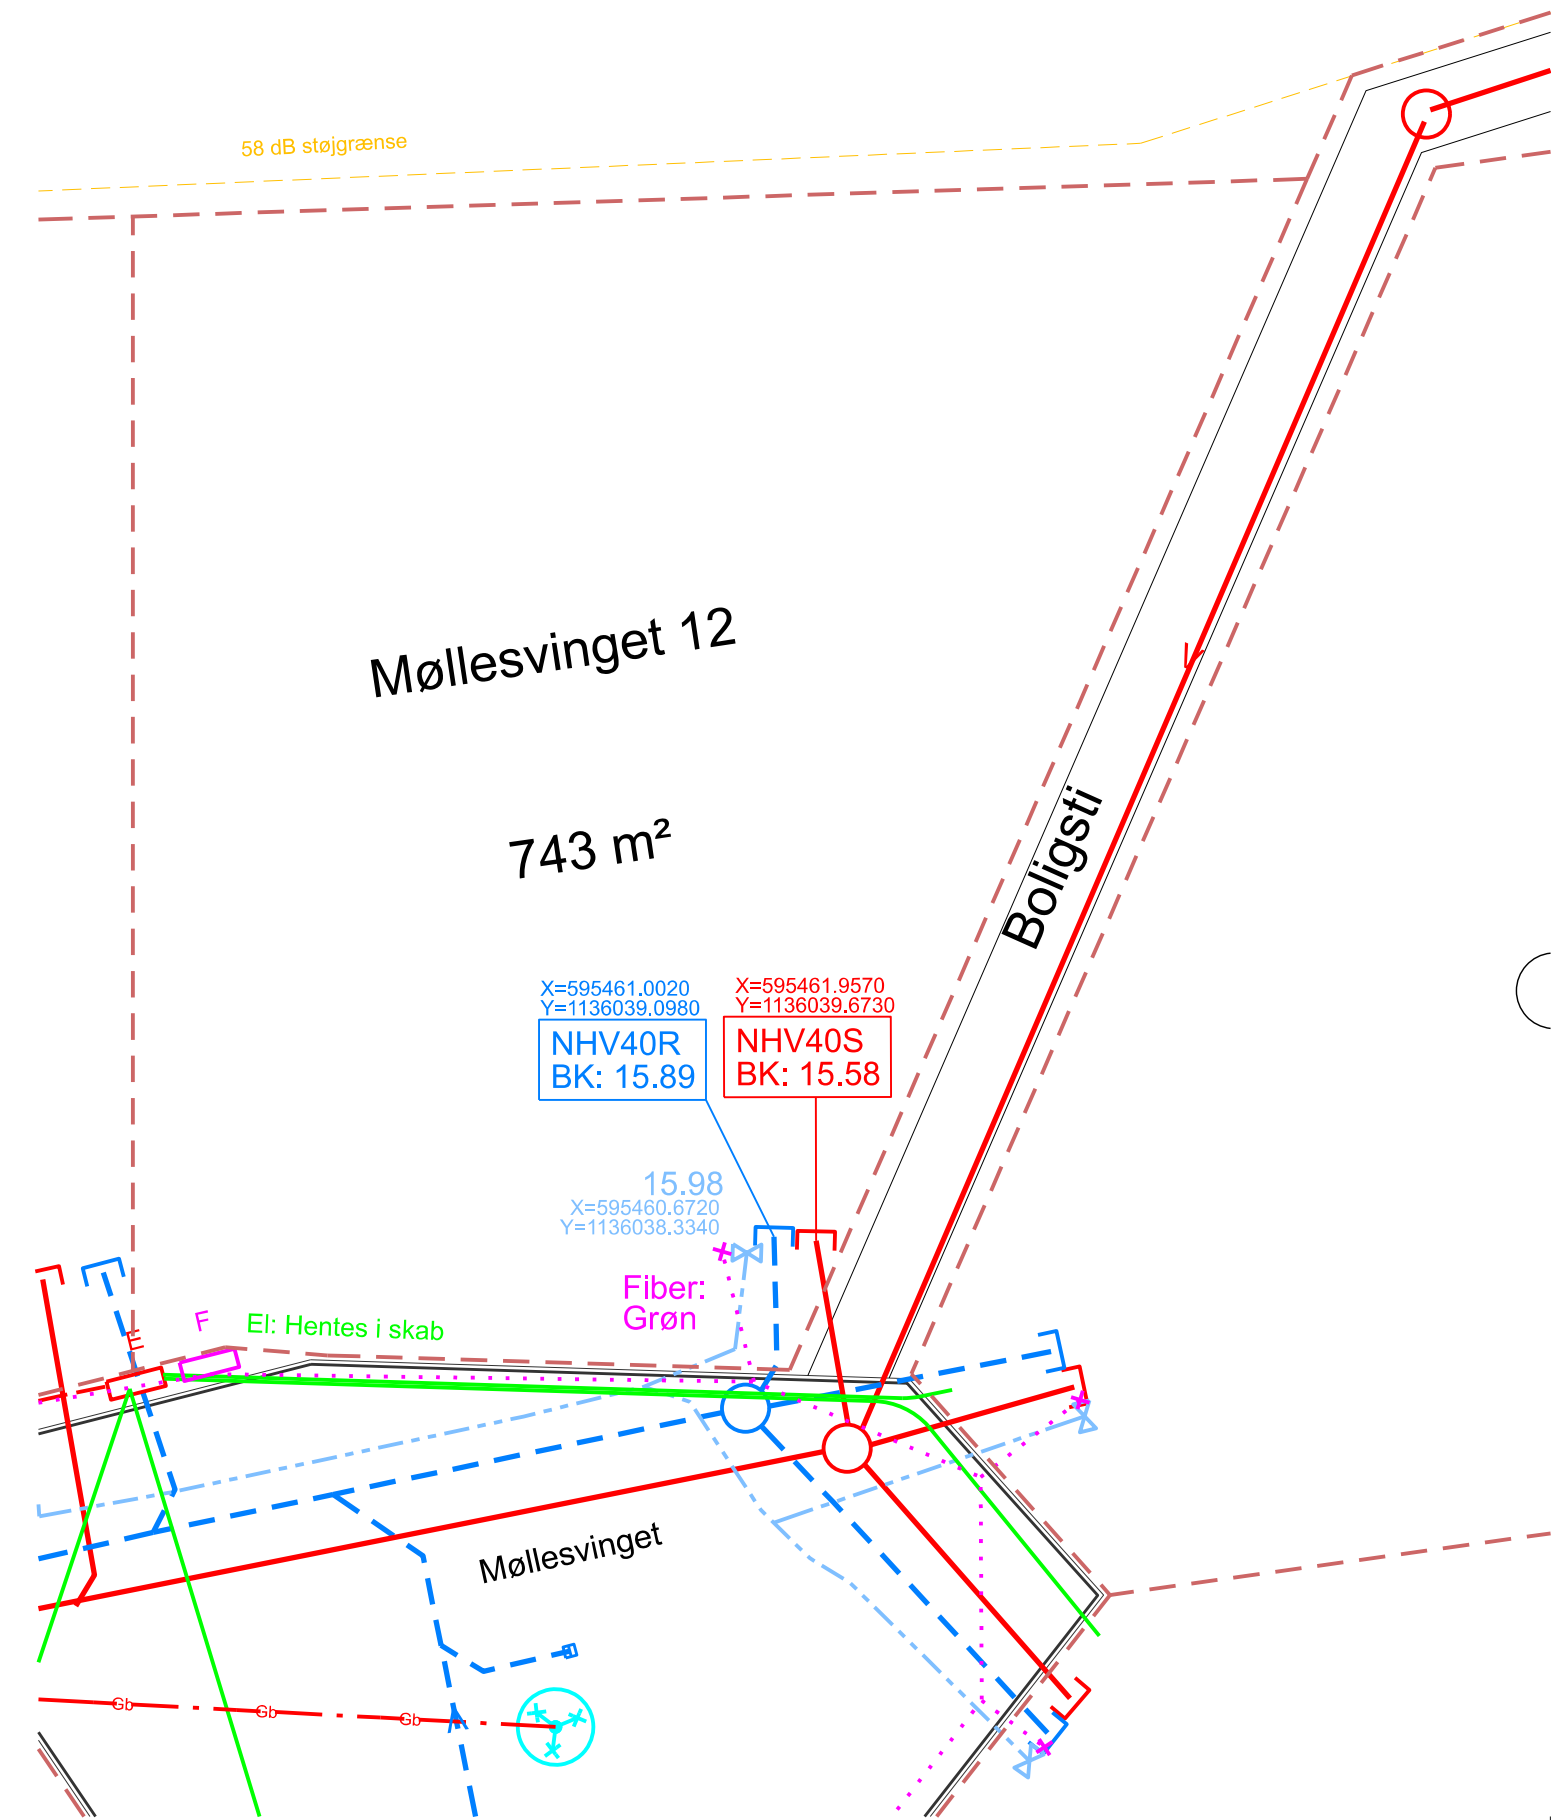


NOTE:
Koter er i m angivet i kotesystem DVR90.
Ubenævnte mål er i m.
Koordinatsystem er DKT3.

Regnvand: fremført,
Spildevand: fremført,
Vand: fremført

El: Hentes i skab
Fiber: fremført

- SIGNATURER:
- Skel
 - Kantsten
 - Spildevandsledning m. endeprop
 - Regnvandsledning m. endeprop
 - Vandledning m. ventil
 - Fiber
 - Elskab
 - Fiberskab
 - Trækrør for elkabel
 - Gadebelysningskabel
 - Vejrist
 - Regnvandsbrønd
 - Spildevandsbrønd
 - 3-armet gadebelysningsmast

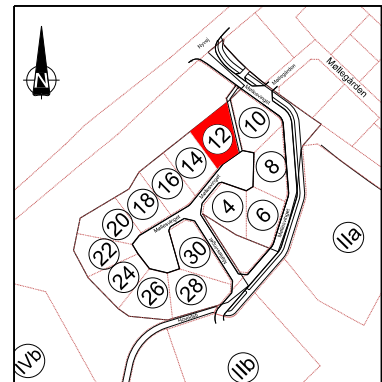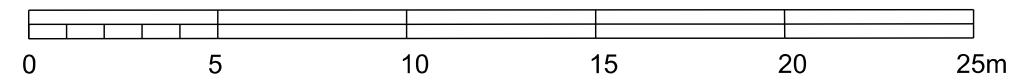

02	Fiber farve tilføjet	04.07.2025	DGJO	AML	AML
Udgave	Betegnelse/Revision	Dato	Udført	Kontrol	Godkendt
Sag:	Spånpladegrunden - Glumsø Næstved Kommune	Projekt nr.:	10417165		
		Fase:	Som udført		
Emne:	Ledningsplan	Tegn. nr.:			Rev.:

Møllesvinget 12				Møllesvinget 12 02	
Dato:	01.04.2025	Udf.:	DGJO	Kont.:	AML
		Godk.:	AML	Skala:	1:200
					297mm x 420mm

R:\PROJ\10417165\C07_Geometry\C07_01_Drawing\PARCELPLANER\Møllesvinget 12.Dgn
2025-09-09 11:00